


50
0

Für dieses Dokument und den darin dargestellten Gegenstand behalten wir uns alle Rechte vor. Vervielfältigung, Bekanntgabe an Dritte oder Verwertung seines Inhalts sind ohne unsere ausdrückliche Zustimmung verboten.

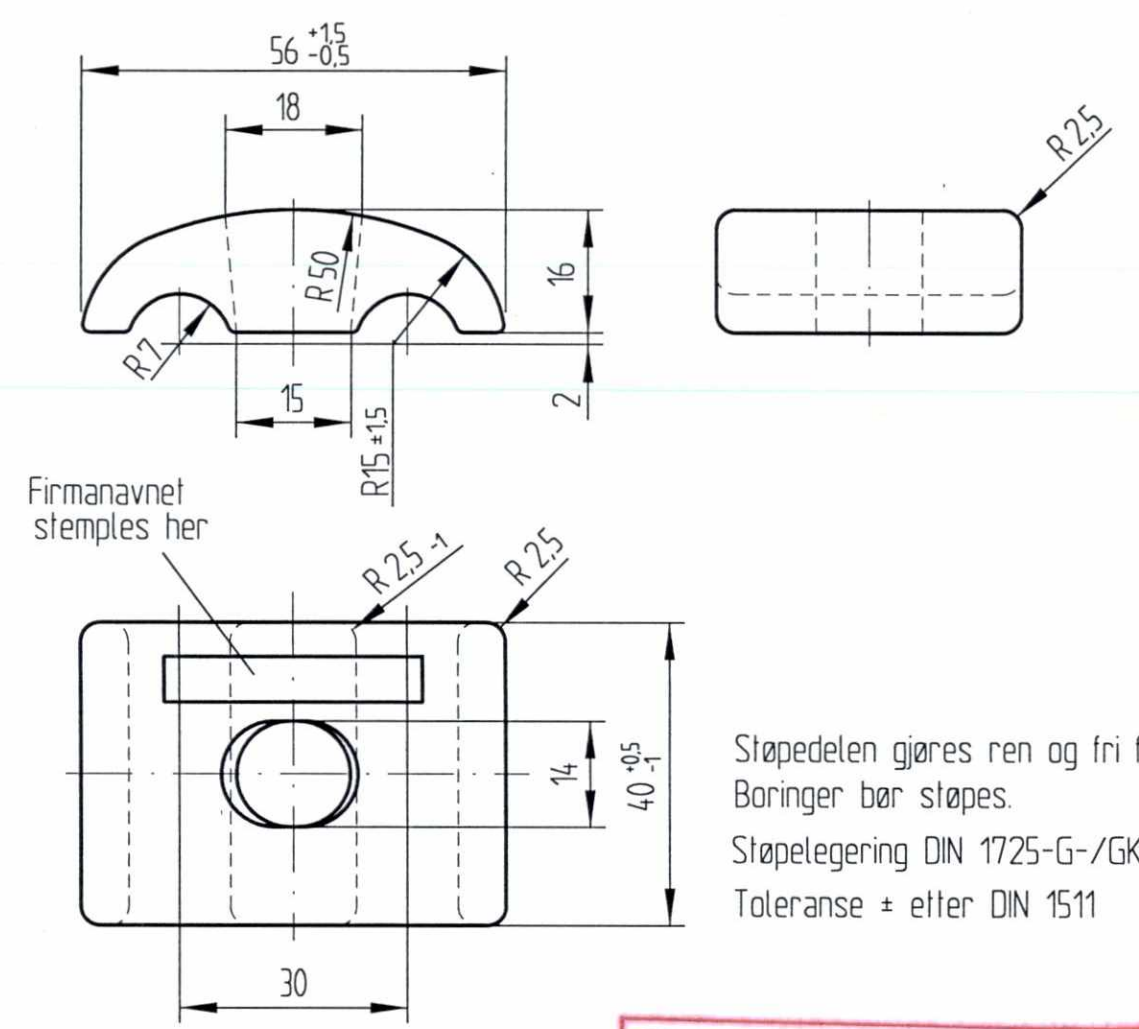

Støpedelen gjøres ren og fri for grader.
Boringer bør støpes.
Støpelegering DIN 1725-G-/GK-ALSi7Mg-wa
Toleranse ± etter DIN 1511

Støpetoleranse DIN 1688
GTA 15/5

SLUTTDOKUMENTASJON

F02	16.02.98	Som bygget	Gr.	Kr.	AM
B01	11.01.96	For akseptering	Hrh.	Kr.	Cat.
Rev.	Dato	Endring - erstatning	Tegn.	Saksb.	Sign.
NSB Gardermobanen A/S 			Dato 2108.95		
			Saksb.	Frh.	
ABB Kraft AS - kontrakt K-1839			DA	Kr.	
Kontraktsnr. K-1839	Leverandør 		OA	Cat.	
			DAK nr.		
Avstand Oslo S	Leverandør Tegn. nr. 4-05.98.68		Hor. M.	1:1	
Parsell			Verf. M.		
			Ark. bet.		
Område			Erstatn. for		
Tekst - beskrivelse Klemstykke for bærelineholder Line 50mm ² og 70mm ²			Områdekode		
GMB Tegn. nr.	E000-M-TD-74-0929		Rev.	F02	
NSB Tegn. nr.			Rev.		