


SLUTTDOKUMENTASJON

Materiale: DIN 1725-G- /GK - Al Si 7 Mg wa
 Delen pusses og grader fjernes etter støping.
 Radier uten angivelse har R = 2
 Toleranse ± etter DIN 1511
 Støpetoleranse DIN 1688 GTA 15/5

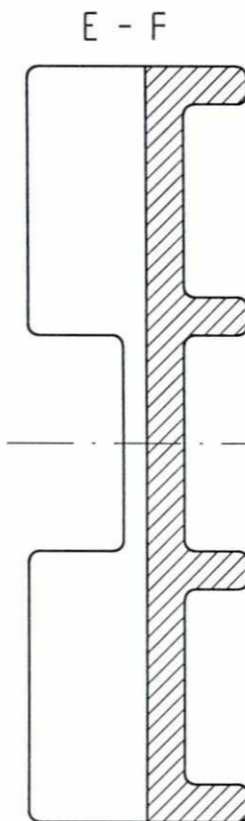

F02	16.02.98	Som bygget	Gr.	Kr.	AM
B01	11.01.96	For akseptering	Hrh	Neu.	Cal.
Rev.	Dato	Endring - erstatning	Tegn.	Saksb.	Sign.
			Dato	14.9.95	
			Saksb.	Hrh	
			DA	Neu.	
			DA	Cal.	
			DAK nr.		
			Hor. M.	1:1	
			Verl. M.		
			Ark. bet.		
			Erstatn. for		
			Områdekode		
			Detalj for bærelinjeholder rør $\phi 55$ og $\phi 70$		
GMB Tegn. nr.	E000-M-TD-74-0965		Rev.	F02	
NSB Tegn. nr.			Rev.		