


Für dieses Dokument und den darin dargestellten Gegenstand behalten wir uns alle Rechte vor. Vervielfältigung, Bekanntgabe an Dritte oder Verwertung seines Inhalts sind ohne unsere ausdrückliche Zustimmung verboten.

50  
0

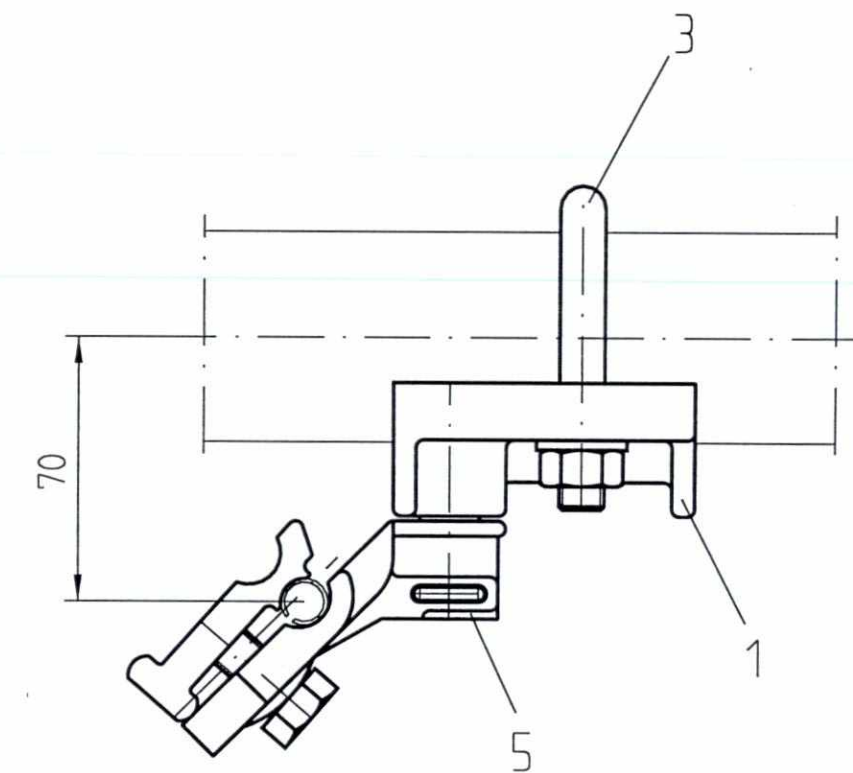

SLUTTDOKUMENTASJON

|   |   |                      |                           |        |       |
|---|---|----------------------|---------------------------|--------|-------|
|   |   |                      |                           |        |       |
| F02   | 16.02.98                                                                                            | Som bygget           | Gr.                       | Kr.    | AM    |
| B01   | 21.05.97                                                                                            | For akseptering      | JS                        | Tm.    | H.G.  |
| Rev.   | Dato                                                                                                | Endring - erstatning | Tegn.                     | Saksb. | Sign. |
| <b>NSB Gardermobanen A/S</b>  |   |                      | Dato 21.05.97             |        |       |
|   |   |                      | Saksb. JS                 |        |       |
| ABB Kraft AS - kontrakt K-1839                                                                                     |   |                      | DA Tm.                    |        |       |
| Kontraktsnr.<br>K-1839                                                                                             | Leverandør<br> |                      | OA H.G.                   |        |       |
| Avstand Oslo S   | Leverandør Tegn. nr. 3-05.93.21/d                                                                   |                      | DAK nr.                   |        |       |
| Parsell   |   |                      | Hor. M. 1 : 2<br>Vert. M. |        |       |
| Område   |   |                      | Ark. bef.                 |        |       |
| Tekst - beskrivelse<br><br>Bærelineholder<br>for lav systemhøyde                                                   |   |                      | Erstatn. for              |        |       |
| GMB Tegn. nr. E000-M-TD-74-1056                                                                                    |   |                      | Områdekode                |        |       |
| NSB Tegn. nr.   |   |                      | Rev. F02                  |        |       |
|   |   |                      | Rev.                      |        |       |